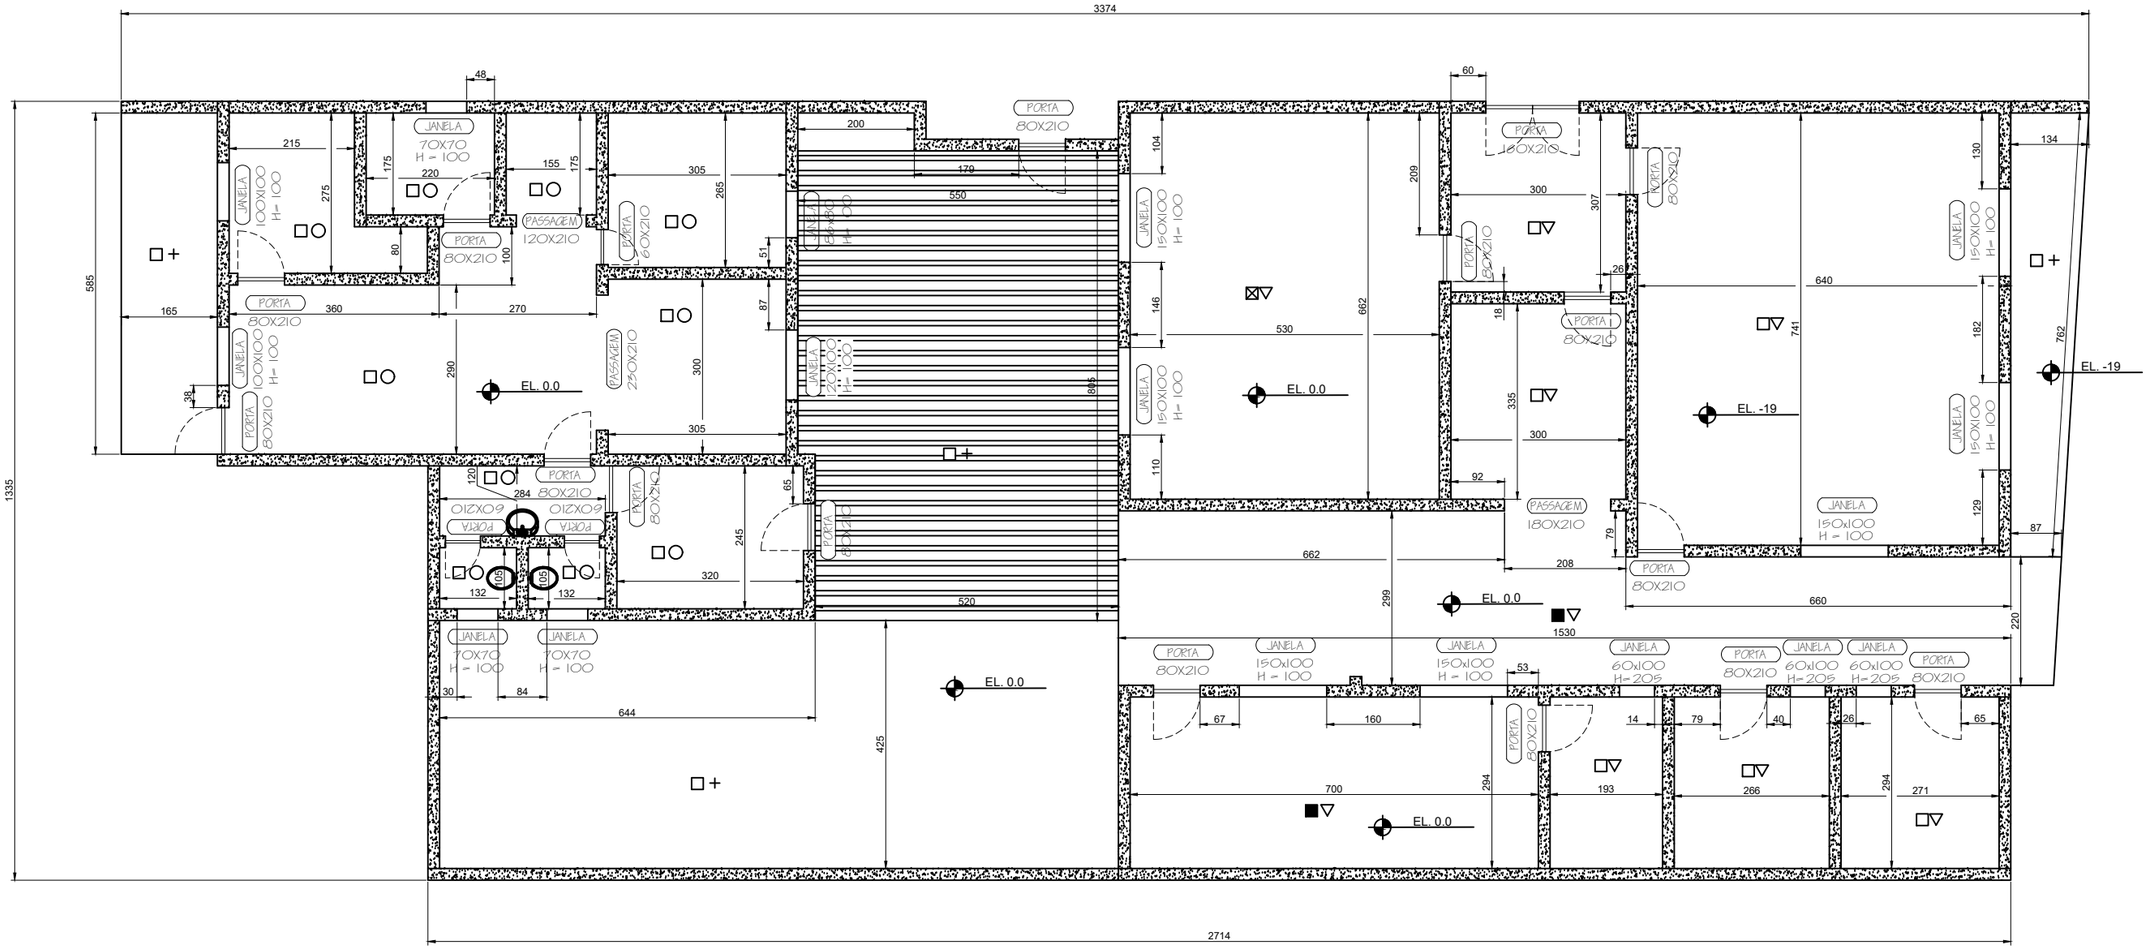

PLANTA - AS BUILT

ESC.:1:50

NOTAS:

1 – TODAS AS DIMENSÕES ESTÃO EM CENTIMETROS (E.A)

LEGENDA:

PISOS

- ☐ SEM PORCELANATO (APENAS CIMENTO BRUTO)
- ☒ COM PORCELANATO INSTALADO PARCIALMENTE
- ■ COM PORCELANATO INSTALADO TOTALMENTE

COBERTURA

- ▽ COBERTURA METÁLICA
- ○ COBERTURA EM TELHA CERÁMICA
- + SEM COBERTURA

Revisão	Data	Descrição	Fornecedor Nome da Empresa	Fornecedor Aprovador	CREA Aprovador	Aprovador
D	–	–	–	–	–	–
C	–	–	–	–	–	–
B	–	–	–	–	–	–
A	–	–	–	–	–	–
0	10/11/2025	EMISSÃO INICIAL	–	–	–	–

Fornecedor:

../LOGO PREFEITURA.png

../LOGO SECRATIRA DE OBRA RECORTADO.png

Número Fornecedor: –

Desenhado: GUSTAVO GONÇALVES DIAS COSTA — Data: 10/11/2025

Aprovado: – — Data: –

Unidade: MONTE AZUL/MG

Verificado: –

Aprovado: –

Títulos:

PROJETO "AS BUILT"
REFORMA DA ESCOLA DO RIACHINHO – MONTE AZUL/MG
PLANTA – PÁGINA 1/2

Escala: INDICADO — Vinculado a: – — Revisão: 0 — Formato: A1